


NORD

Indkørsel Storcenter Nord

Finlandsgade

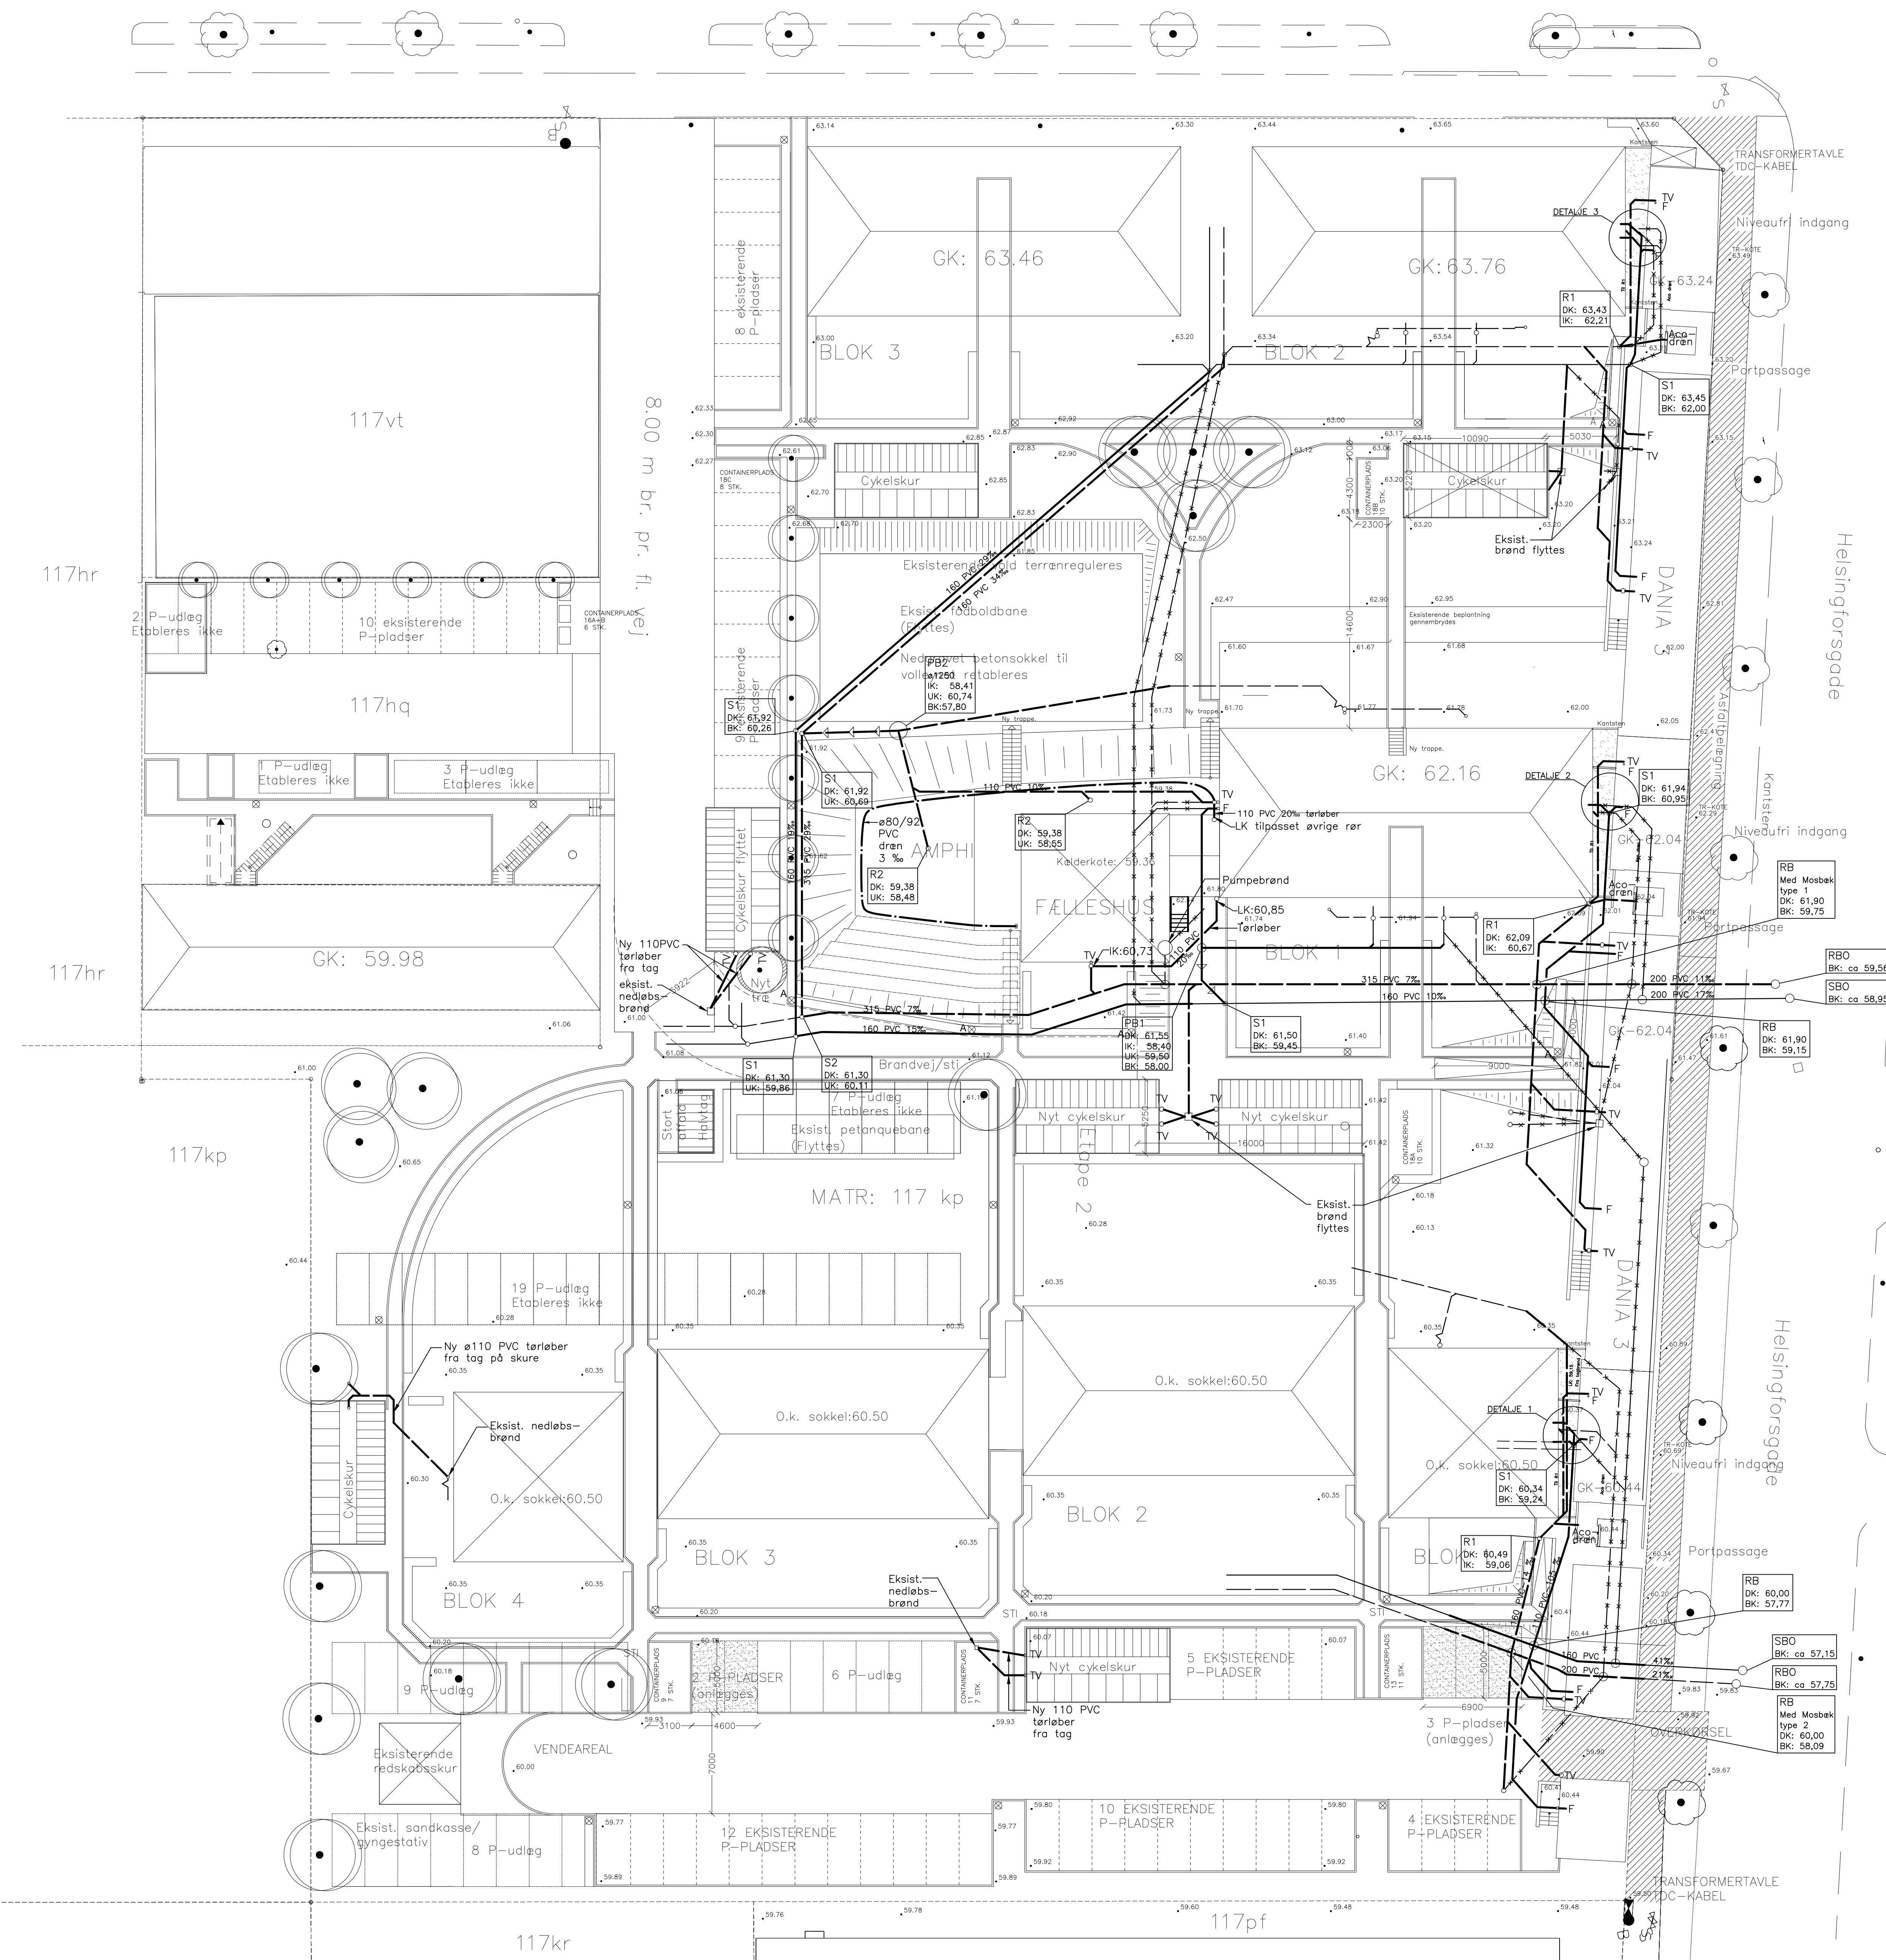

SIGNATURER:

- Spildevand, eksist.
- Regnvand, eksist.
- x x x Eksist. ledning der fjernes
- Spildevand, ny
- Regnvand, ny
- Drænledning
- Trykledning
- Ø1250 mm nedgangsbrønd
- 315 mm PVC-topvandsbrønd med sandfang, vandlås, kegle og støbejernsdæksel
- R1 315 mm PVC-topvandsbrønd med sandfang, vandlås, kegle og støbejernsdæksel
- R2 315 mm PVC-drænflexbrønd med sandfang, kegle og støbejernsdæksel
- S1 315 mm PVC-rensebrønd med kegle og støbejernsdæksel
- S2 400 mm PVC-rensebrønd med kegle og støbejernsdæksel
- PB2 Drænpumpebrønd med 1 stk. pumpe: Flygt SxM5, 230 V, 0,5 kW, 3,4 A.
- PB1 Spildevandspumpebrønd med 1 stk. pumpe: Flygt NP 3085, hjul, 463, 3x400 V, 1,3 kW, 3,2A
- GK Gulvkote
- K Kælderkote
- DK Dækselkote
- RK Ristekote
- TV Tagvand
- F Faldstamme
- IK Indløbskote
- UK Udløbskote
- BK Bundkote
- RBO Eksist. 1,25 m nedgangsbrønd af beton
- SBO Eksist. 1,25 m nedgangsbrønd af beton
- Mosbæk type 1 CY 495-200J/176-180/15' TL
- Mosbæk type 2 CY 545-160J/160-180/15' TL

NOTE:

Tegningen gælder kun VVS-installationer. Der må ikke indles på tegningen. Koter er i m. og i h.t. D.N.N. Ubenævnte mål er i mm.

Afløbsledninger udføres i PVC klasse N, dog klasse S under veje/P-areal. Ubenævnte ledninger er 110 PVC.

Tilslutningsbrøndes koter skal kontroliverlignes inden arbejdet opstartes!

Detalje 1, 2, 3 - se tegn. 7042.

1500C

APU/LKB/ABU	Som udført	25.06.2007	C
APU/LKB/ABU	TV fællesbygning og cykelskure, tilføjet	22.11.2006	B
APU/LKB/ABU	Årsab fra bygning flyttet, kloak ændret	01.12.2005	A
Udst.: Kont.: Godk.:		Dato:	Rev.:

**DANIA KOLLEGIET, AFD. 319, ETAPE 3, 8200 ÅRHUS N**  
 v/ KOLLEGIKONTORET I ÅRHUS VESTERPORT 1, 8000 ÅRHUS C

EMNE: **KLOAKPLAN**      TEKN. NR.: **1500C**

Udst.: APU/LKB      Kont.:      Godk.:      Sag nr.: **03.388.00**      Dato: **13.01.05**      Mål: **1:200**

ARKITEKT: **ERIKSEN ARKITEKTER M.A.A.**, Vestergade 83, DK, 8000 Århush C      TLF 86 20 92 11      FAX 86 12 80 22

INGENIØR: **NIRAS**, Rådgivende ingeniører og planlæggere A/S      TLF 87 32 32 32      Aboulevarden 80, Postboks 615, 8100 Århush C      FAX 87 32 32 00