

Nord



Tegn. nr.:

Rev.:

A-0-001



Åbyen Kollegiet

Kollegie ved Søren Frichs Vej



BYGHERRE:
KOLLEGIEKONTORET I AARHUS
Hack Kampmanns Plads 1-3, 1.th.
8000 Aarhus C

Sags nummer.: 1078.13

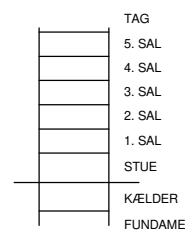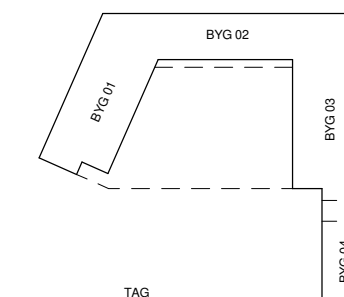

GENERELT.
Alle tekniske installationer og bærende bygningsdele iht. ING-projekt.

Rev.: Beskrivelse:

Rev. dato:

Tegn. navn:

Oversigtsplan

Fase: As-built

Dato: 31.08.2018

Målestok: 1:300


Format: A3

Tegnet/kontrolleret af: P+P / P+P

INGENIØR:
Ingeniørfirmaet VIGGO MADSEN A/S
Sternvej 19
8270 Højbjerg
Tlf: 86 27 39 44

ARKITEKT:
P+P arkitekter A/S
Kystvejen 17, 5.sal
8000 Aarhus C
Tlf: 86 18 50 00

LANDSKAB:
BSAA Urban Lab
Klostergade 32 2. sal
8000 Aarhus C
Tlf: 86197474

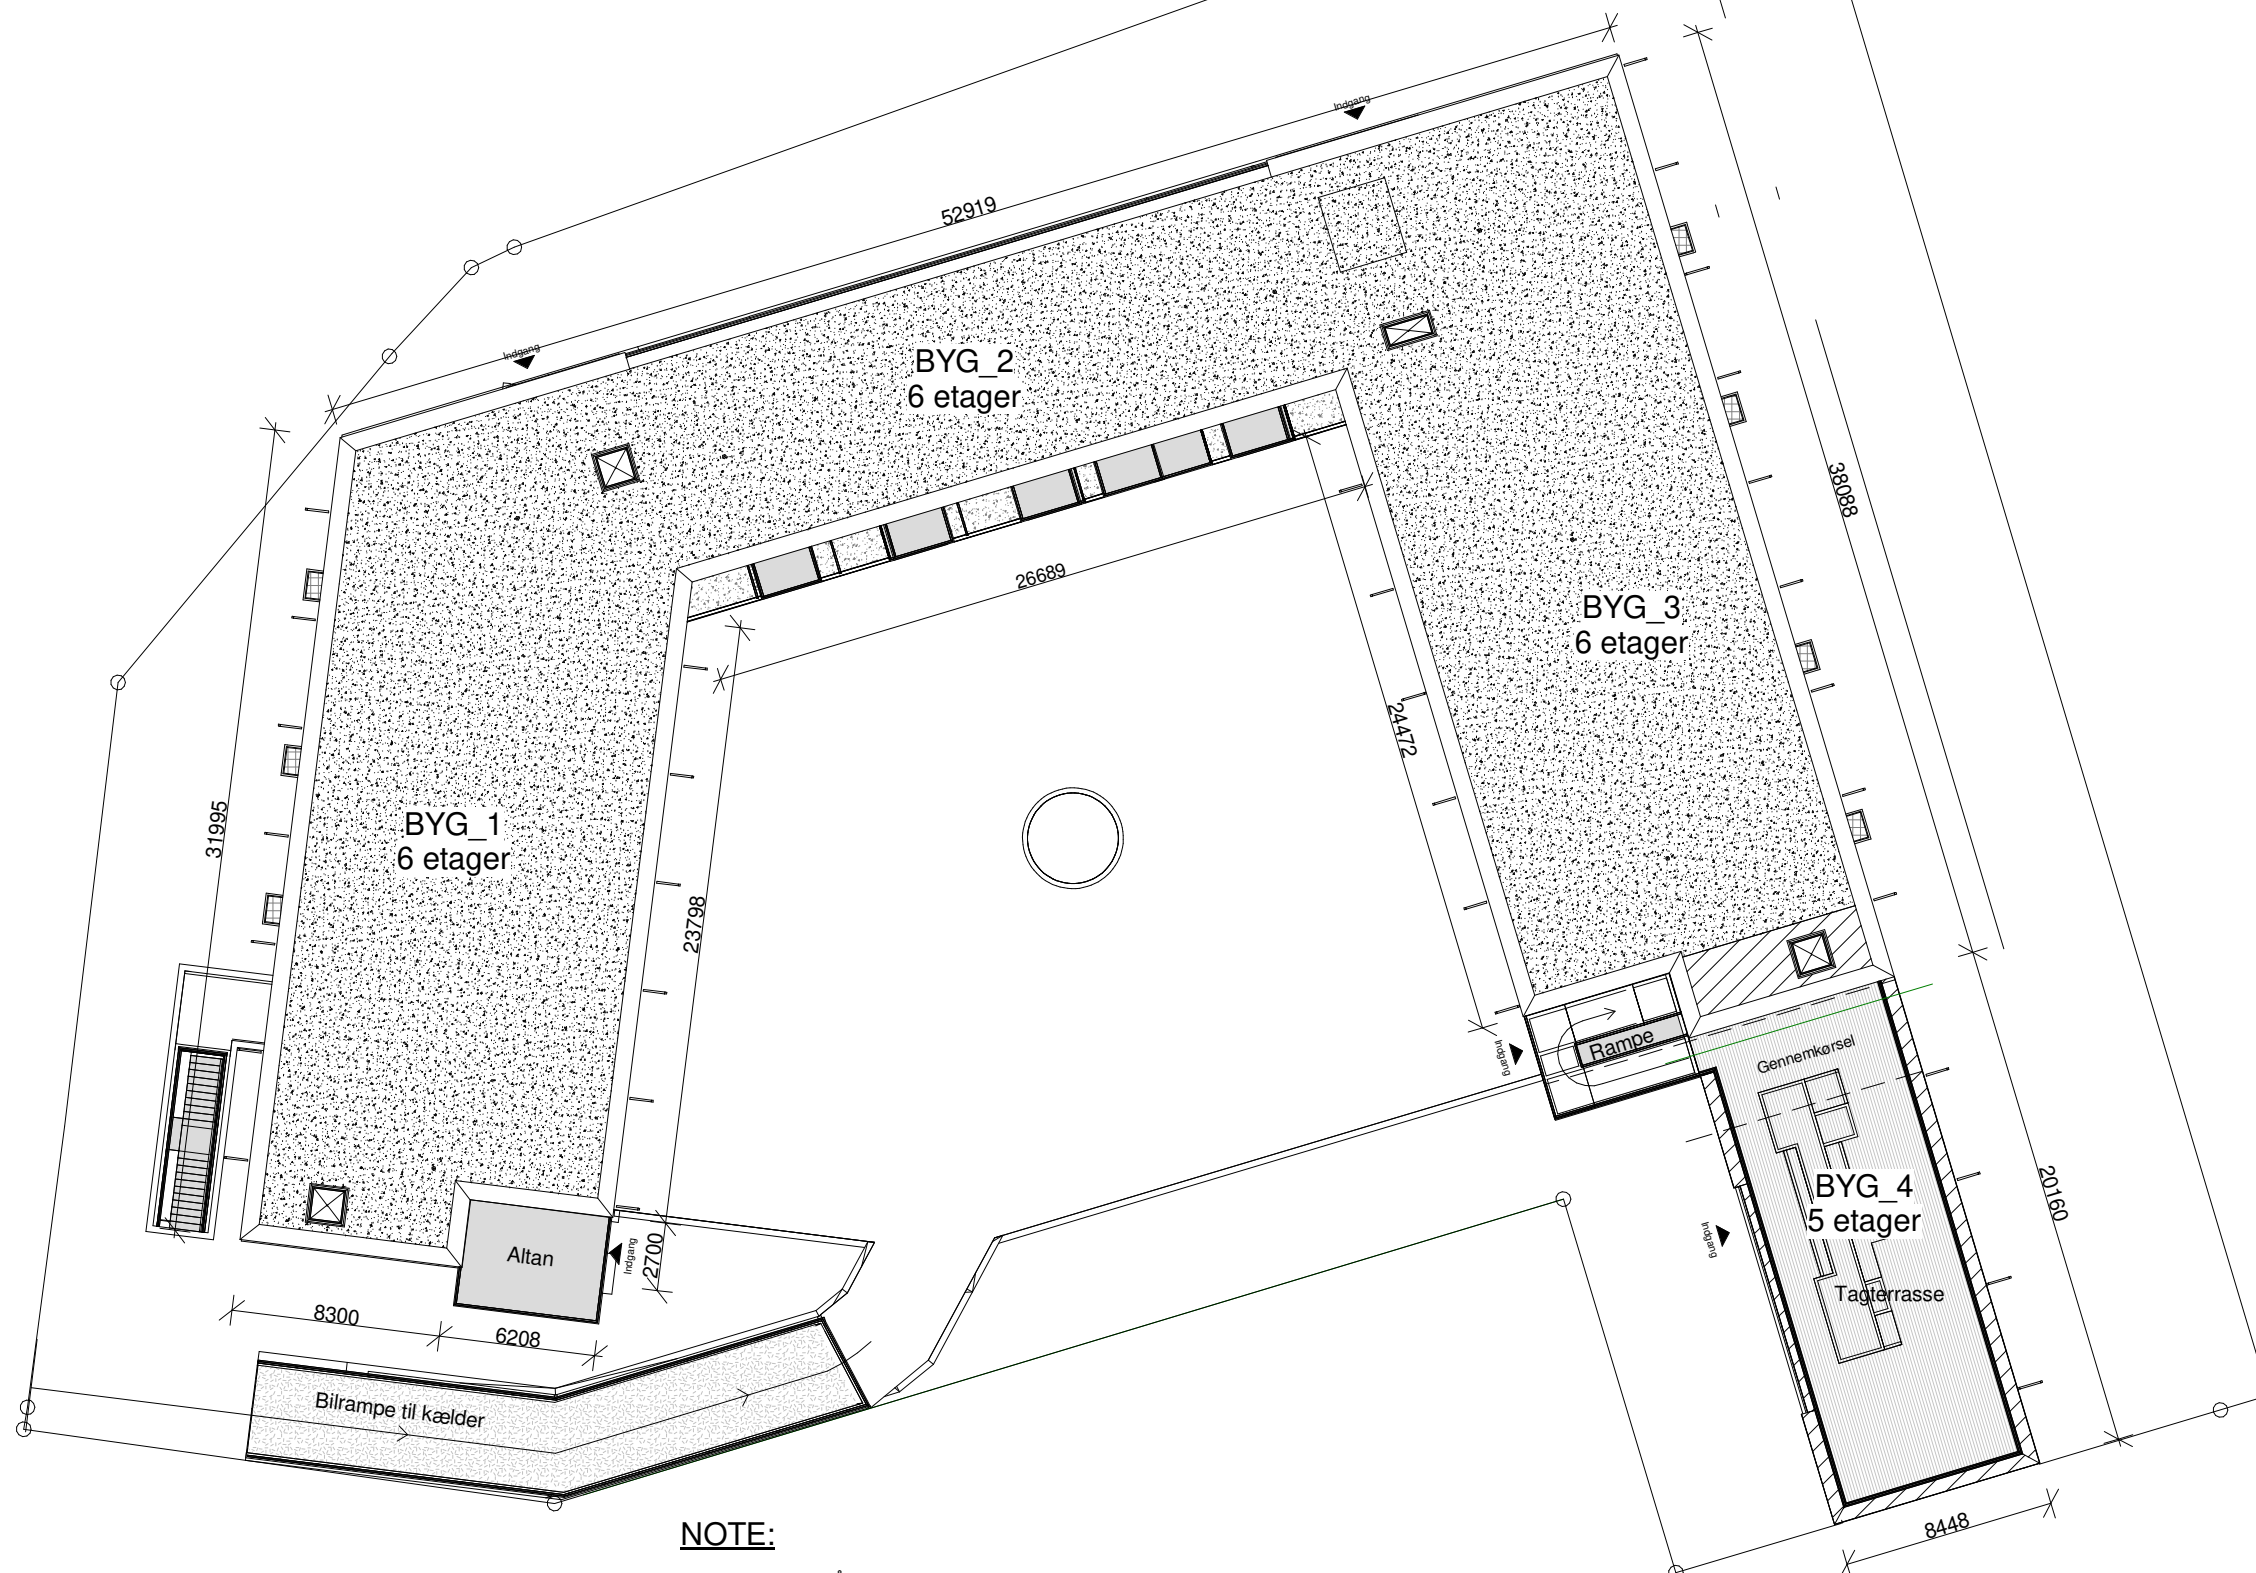

NOTE:

Arealoppgørelse Åbykollegiet:

Bebyggelse

Grundstørrelse : 3932 m²
Etageareal brutto : 8374 m²
Bebyggelses procent : 213 %

Udvendige friareal

Krav til udvendig friareal iht. lokalplan (30% af bruttoareal) : 1608 m²
Udvendig friareale i projektet : 1569 m²

Fravigelse ((1608 - 1596)/1608)x100 = **2,4 %**

SIGNATURFORKLARING

Tagoverflade
 Tagterrasse

GENERELT

Alle mål på tegningen er i mm.