

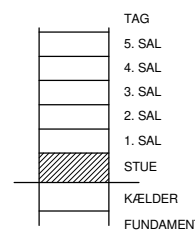


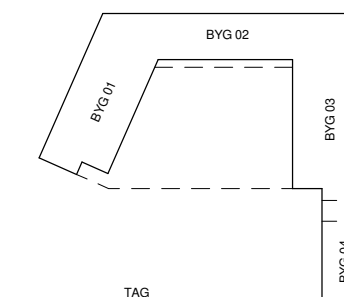

BYGHERRE:  
KOLLEGIEKONTORET I AARHUS  
Hack Kampmanns Plads 1-3, 1.th.  
8000 Aarhus C

Sags nummer.: 1078.13

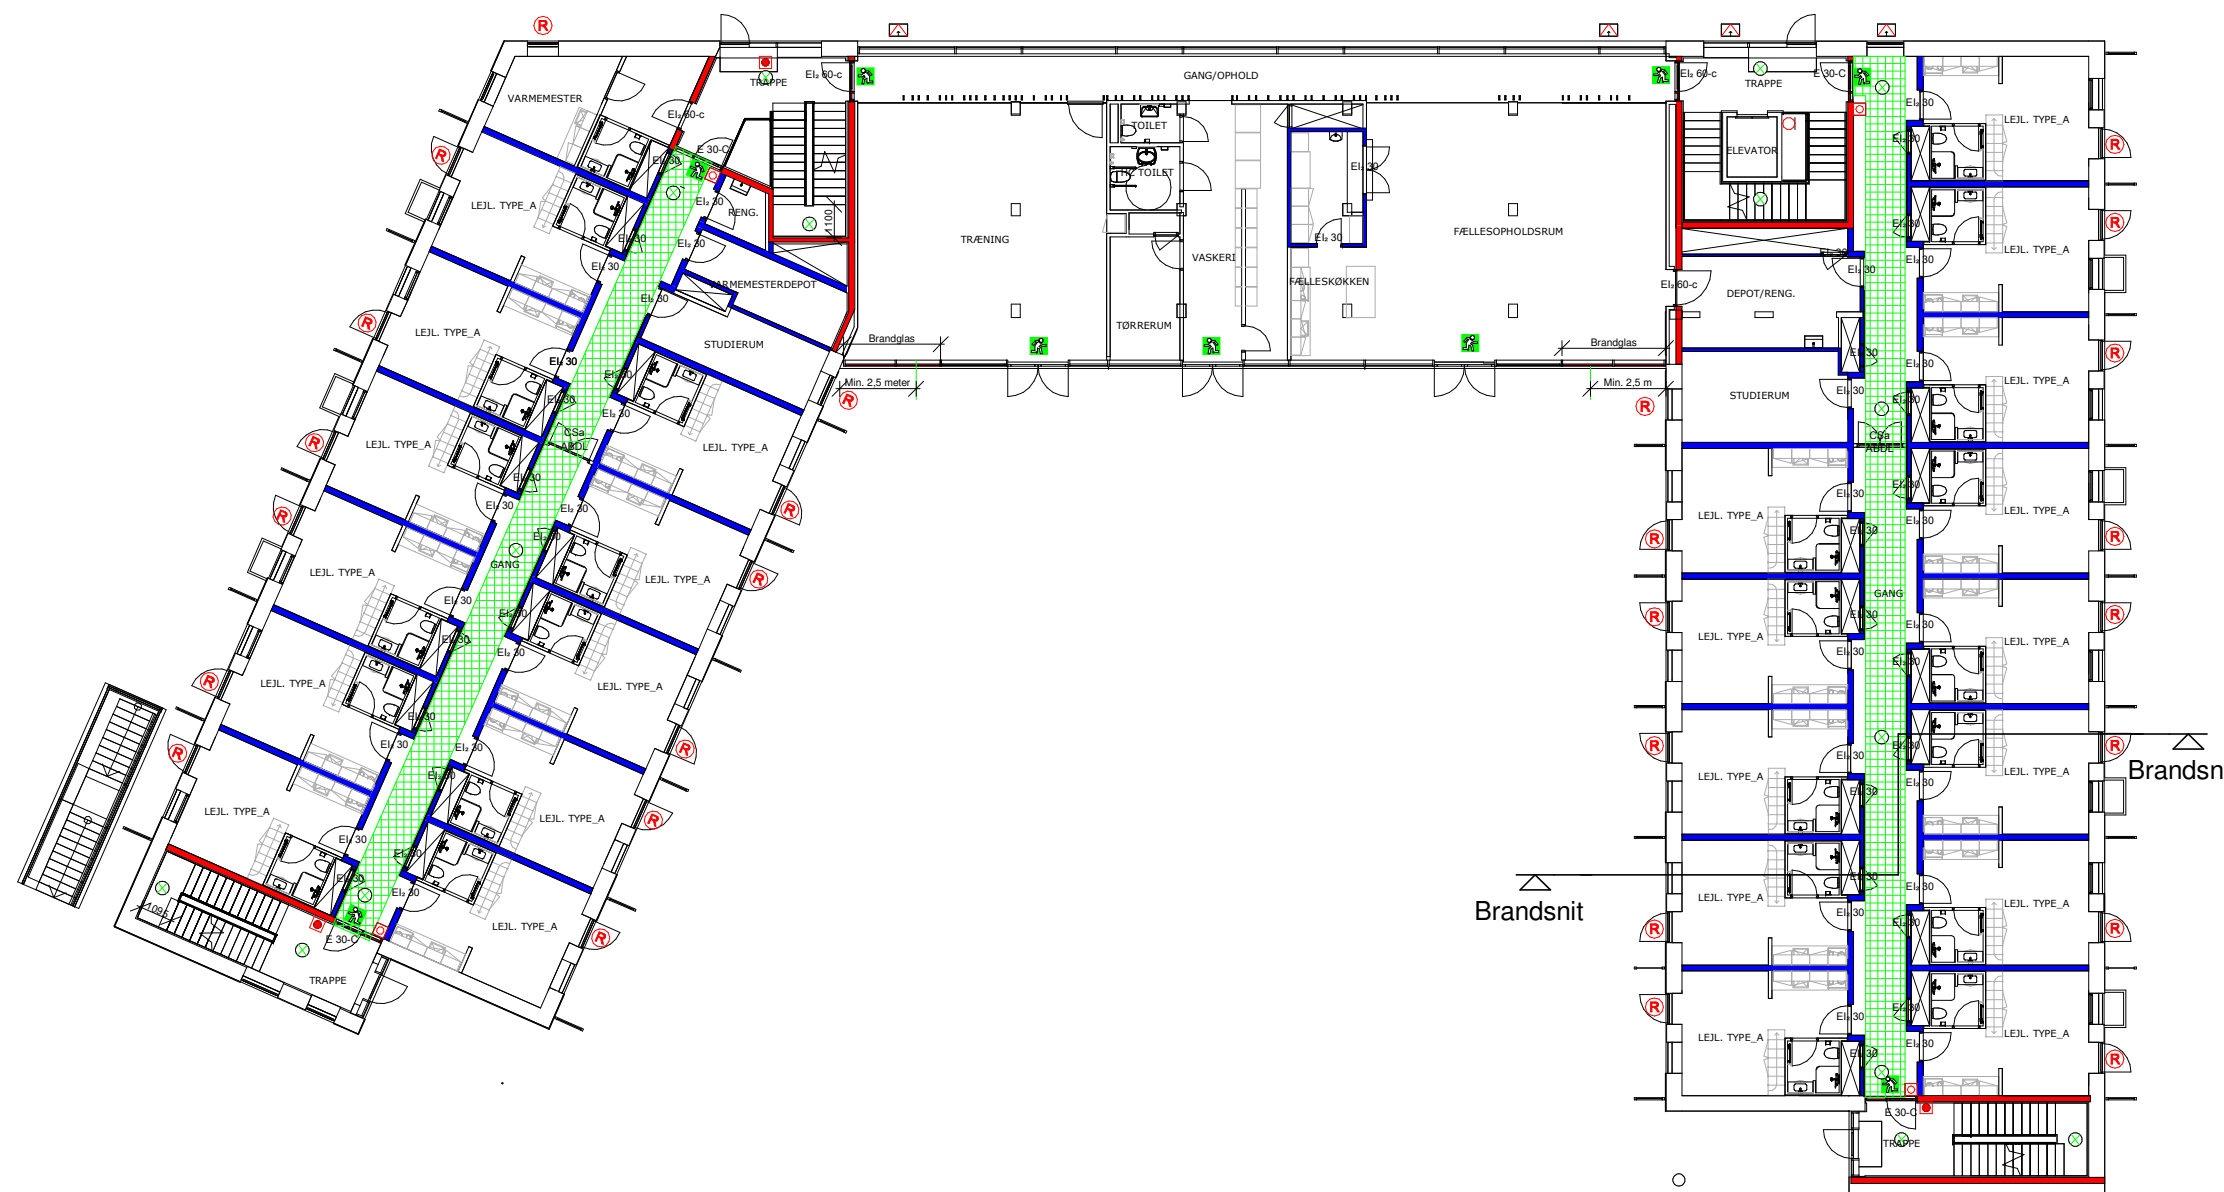

GENERELT.  
Alle tekniske installationer og bærende bygningsdele iht. ING-projekt.


Brandsnit

Brandsnit

### Brandsignatur

- Brandcelle
  - Brandsektion
  - Flugtvejsareal min. 1,3 meter bred
  - R Redningsåbning iht. Br 10.
  - Udgang i flugtvej (uden belyst skilt)
  - X Panikbelysning
  - A Alarmtryk (intern varsling)
  - B Alarmtryk (automatisk røgudluftning)
  - C Røgudluftning manuelt
  - D Stigrør m. c-kobling
  - E Slangevinder
- NB - Der placeres røglarmer i alle beboelsesrum

### Gennemkørsel

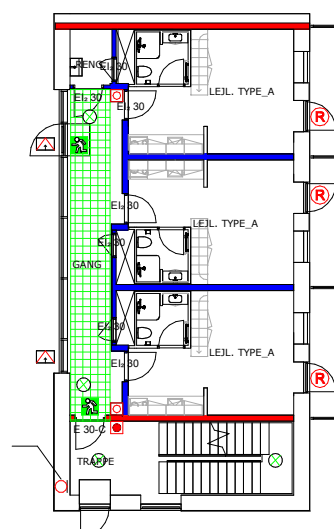

<b>Fase:</b>	<b>As-built</b>
<b>Dato:</b>	31.08.2018
<b>Målestok:</b>	1:200
<b>Format:</b>	A3
<b>Tegnet/kontrolleret af:</b>	P+P / JGJ

**INGENIØR:**  
Ingeniørfirmaet VIGGO MADSEN A/S  
Stjernevej 19  
8270 Højbjerg  
Tlf: 86 27 39 44

**ARKITEKT:**  
P+P arkitekter A/S  
Kystvejen 17, 5.sal  
8000 Aarhus C  
Tlf: 86 18 50 00

**LANDSKAB:**  
BSAA Urban Lab  
Klostergade 32 2. sal  
8000 Aarhus C  
Tlf: 86197474